



STANOVISKO VLASTNÍKA / SPOLUVLASTNÍKA DOTČENÉHO POZEMKU

Akce: **Studie proveditelnosti revitalizačních opatření a zprůchodnění migračních překážek na vodních tocích**

Záměr: **ID 4 – Studie: Revitalizace Knovízského potoka**

Investor akce: **Povodí Vltavy, státní podnik, Holečkova 8, 150 24 Praha 5**

Vlastník pozemku: **Obec Zvoleněves
Zvoleněves 274, 273 25**

Datum narození (IČO): **00235181**

Telefon/mobil/e-mail: **312 583 115 724 189 812
obec.zvolenevesa@atlas.cz**

parcela č.	katastrální území	LV	vlastník	předpokládaný zábor (m ²)
264/1	Zvoleněves [794104]	10001	Obec Zvoleněves	5790
264/4	Zvoleněves [794104]	10001	Obec Zvoleněves	285
380/1	Zvoleněves [794104]	10001	Obec Zvoleněves	97
542	Zvoleněves [794104]	10001	Obec Zvoleněves	1546

*) Předpokládaný zábor v rámci dotčených pozemků je zobrazen v grafické příloze.

Vlastník výše uvedených pozemků prohlašuje a svým podpisem potvrzuje, že (nehodící se přeškrtněte):



- 1) **předběžně souhlasí** s umístěním navrhovaného opatření na pozemcích v jeho vlastnictví
- 2) **nesouhlasí** s umístěním navrhovaného opatření na pozemcích v jeho vlastnictví
- 3) **předběžně souhlasí** s umístěním navrhovaného opatření na pozemcích v jeho vlastnictví **za následujících podmínek:**

ponechání stávajícího odtoku kanalizace z ČOV Zvoleněves
do Knovízského potoka, popř. jednat o možných úpravách a dalším
postupu stavby!

Toto předběžné stanovisko neslouží pro účely územního ani stavebního řízení.

V_e Zvoleněvsi

dne 02.08.2013

OBEC ZVOLENĚVES
IČO: 00235181, DIČ: CZ00235181

tel: 312 58 115
273 25 Zvoleněves

[Signature] - STAROSTA

Podpis vlastníka pozemku

OBECNÍ ÚŘAD VE ZVOLENĚVSI

VRV a.s.
Divize 2
Ing. Pácl
Nábřeží 4

150 56 PRAHA 5

Zvoleněves 274
Tel. Fax 312/583115

PSC 273 25 Zvoleněves
číslo účtu 3428 – 141/0100

okres Kladno
IČO 00235181

Zvoleněves dne 02.08.2013

Zn:02-RPV-45/13
Stanovisko

Obec Zvoleněves, vlastník pozemků par.č. 264/1, 264/4,380/1 a 542 v k.ú. Zvoleněves **vydává souhlasné stanovisko** k realizaci záměru pod názvem „ID 4 Studie:Revitalizace Knovízského potoka“.


Informace - upozornění: V nově plánované trase napřímení toku potoka se nachází vyústění odtoku kanalizace z ČOV Zvoleněves, se kterým je nutné ve studii počítat.

Podmínkou obce je ponechání stávajícího vyústění odtoku kanalizace do Knovízského potoka (popř. možné úpravy) a jednání o dalším postupu stavby.

Příloha: Stanovisko vlastníka dotčeného pozemku – 1x orig.
Snímky z PD vyústění odtoku kanalizace z ČOV Zvoleněves – 3x
Souřadnice vyústění odtoku kanalizace z ČOV Zvoleněves – 1x

S pozdravem

OBEČ ZVOLENĚVES
IČO: 00235181, DIČ: CZ00235181
tel.: 312 583 115
273 25 Zvoleněves

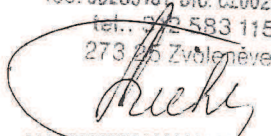
Richtr Pavel
starosta obce

Od: Jaroslav Jadavan [jadavan@geodezie-lt.cz]

Odesláno: 14. února 2012 8:33

Komu: obec.zvoleneves@atlas.cz; starosta.zvoleneves@volny.cz

Předmět: výpust do potoka

Přílohy: výpust.txt

dobrý den, dle naší telefonní domluvy posílám slíbené souřadnice. Ve Vašem seznamu je to bod 179.

Jaroslav Jadavan

Geodézie-LT

Dlouhá 187/33

412 01 Litoměřice


tel., fax.:416737550


tel.:602102696

www.geodezie-lt.cz

geodezie-lt@geodezie-lt.cz

OBEC ZVOLENĚVES
IČO: 00235181, DIČ: CZ00235181
tel.: 312 583 115
273 25 Zvoleneves

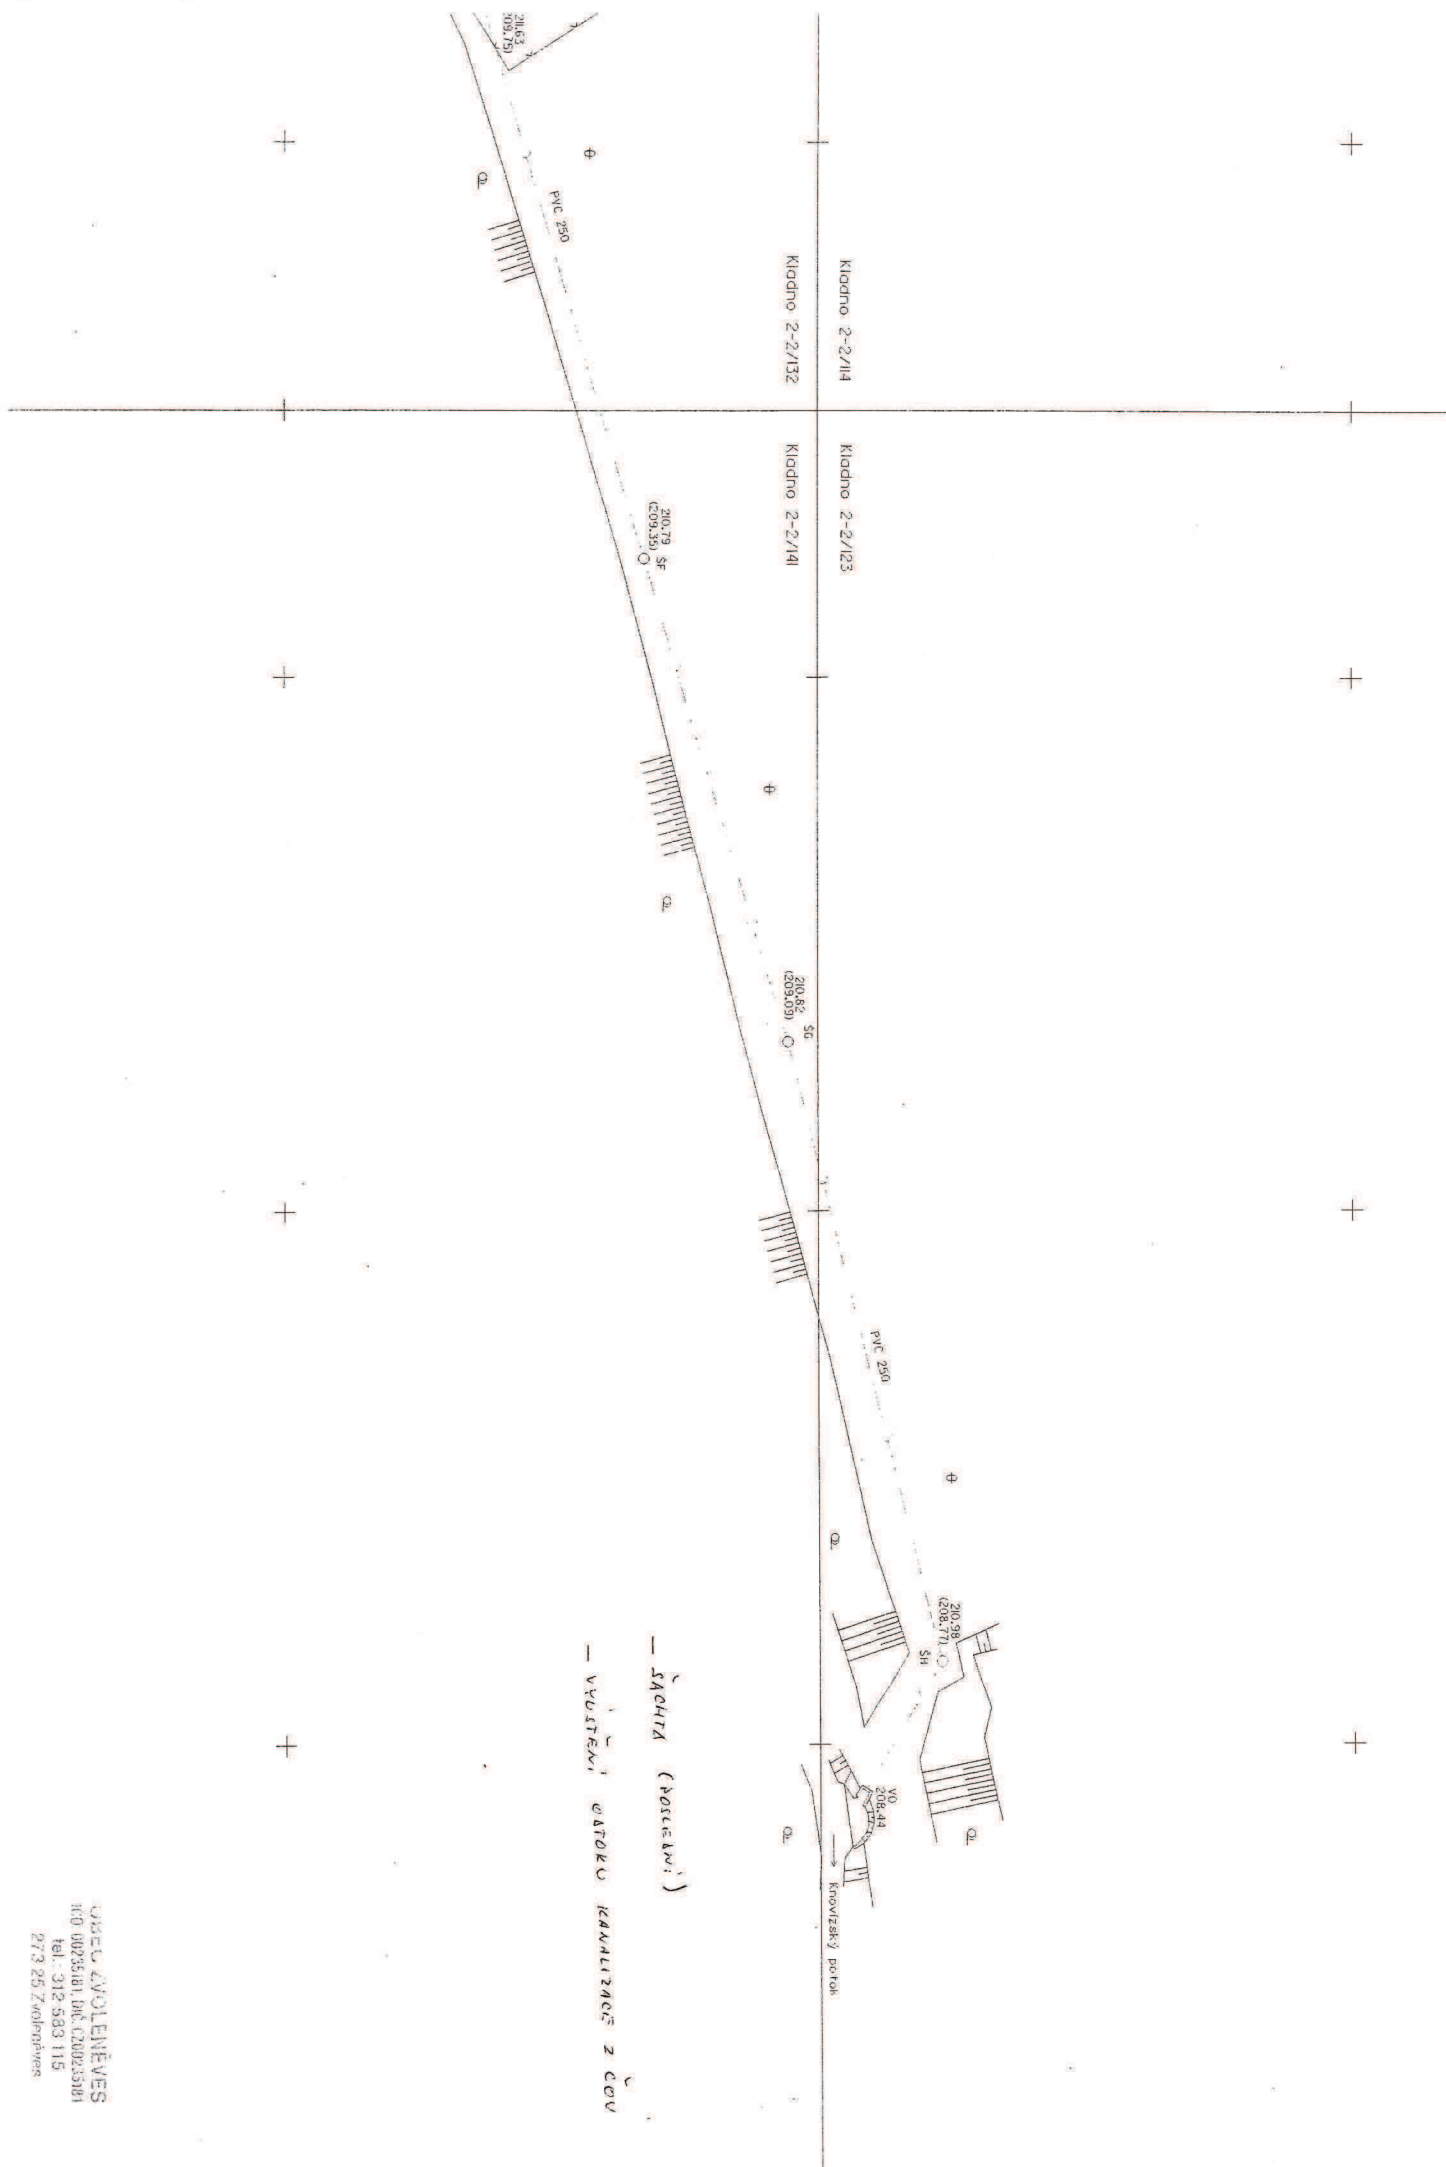

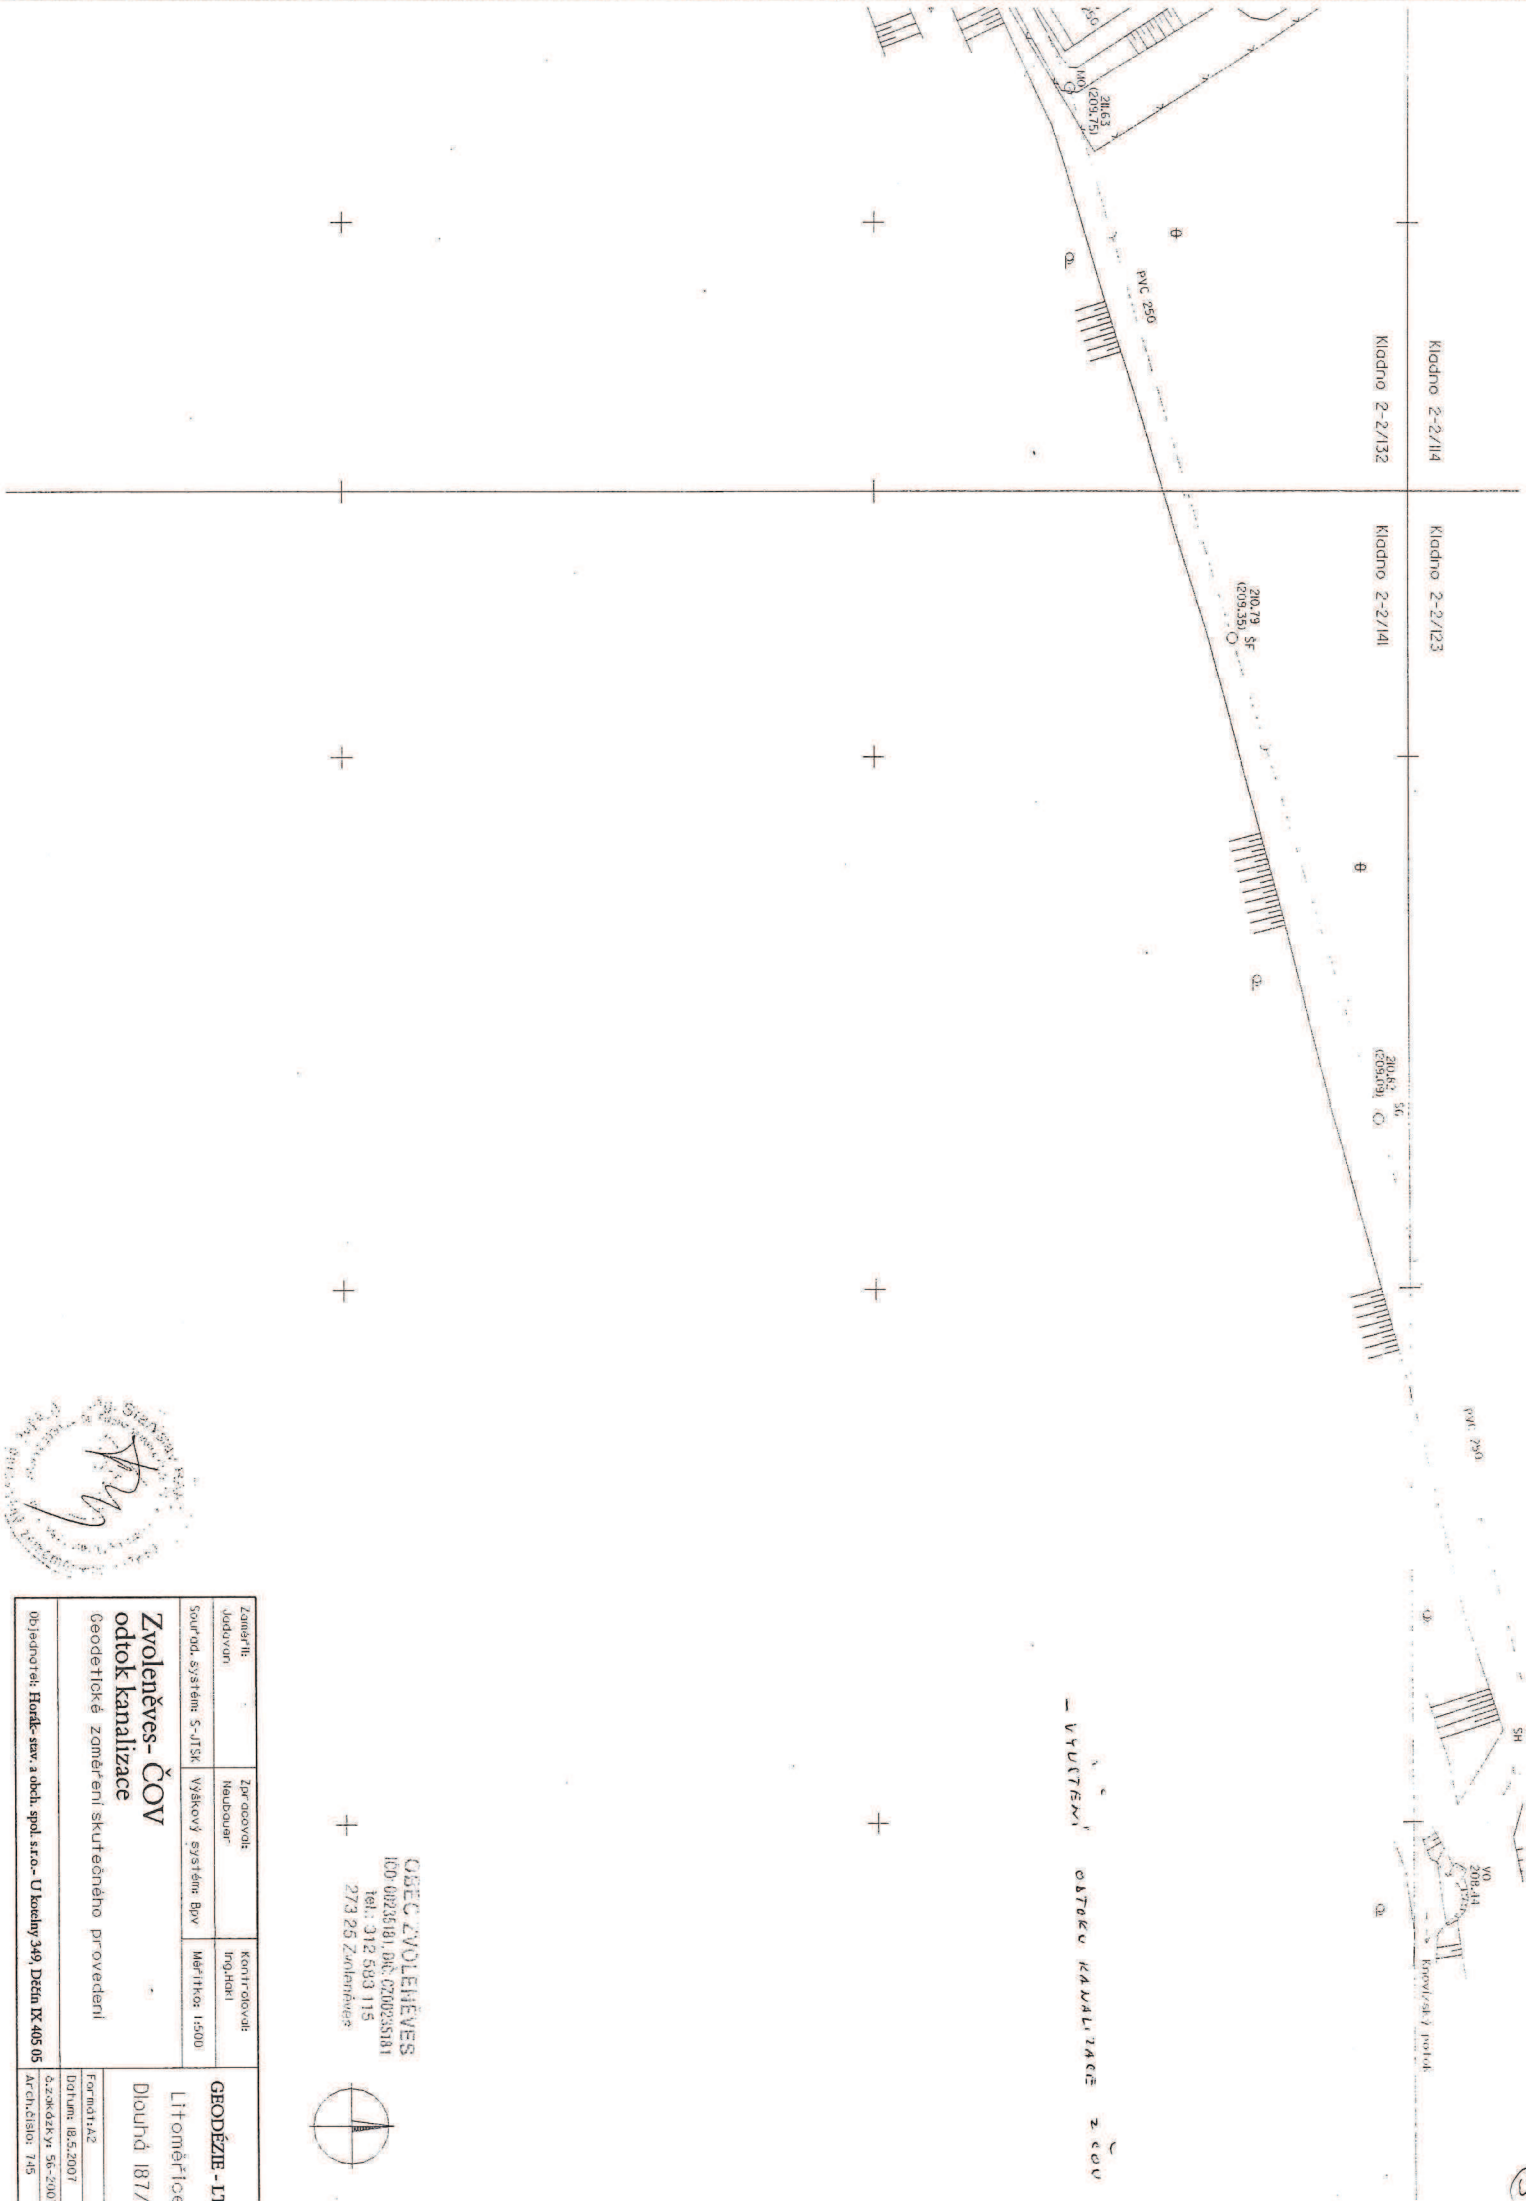

Soubor: systém S-JTSK		
Výškový systém: Bvz		Měřítko: 1:500
Zvoleněves-ČOV		
odtok kanalizace		
Geodetické zamerění skutečného provedení		
Formát: A2		
Datum: 18.5.2007		
Číslo: 187/		
Arch. číslo: 745		



OBEC ZVOLENEVES
 IČO: 00236181, DIČ: CZ00236181
 Tel.: 312 583 115
 273 25 Zvoleněves

 ODTOKU KANALIZACE Z ČOV

